RZUT Z GÓRY 1:50

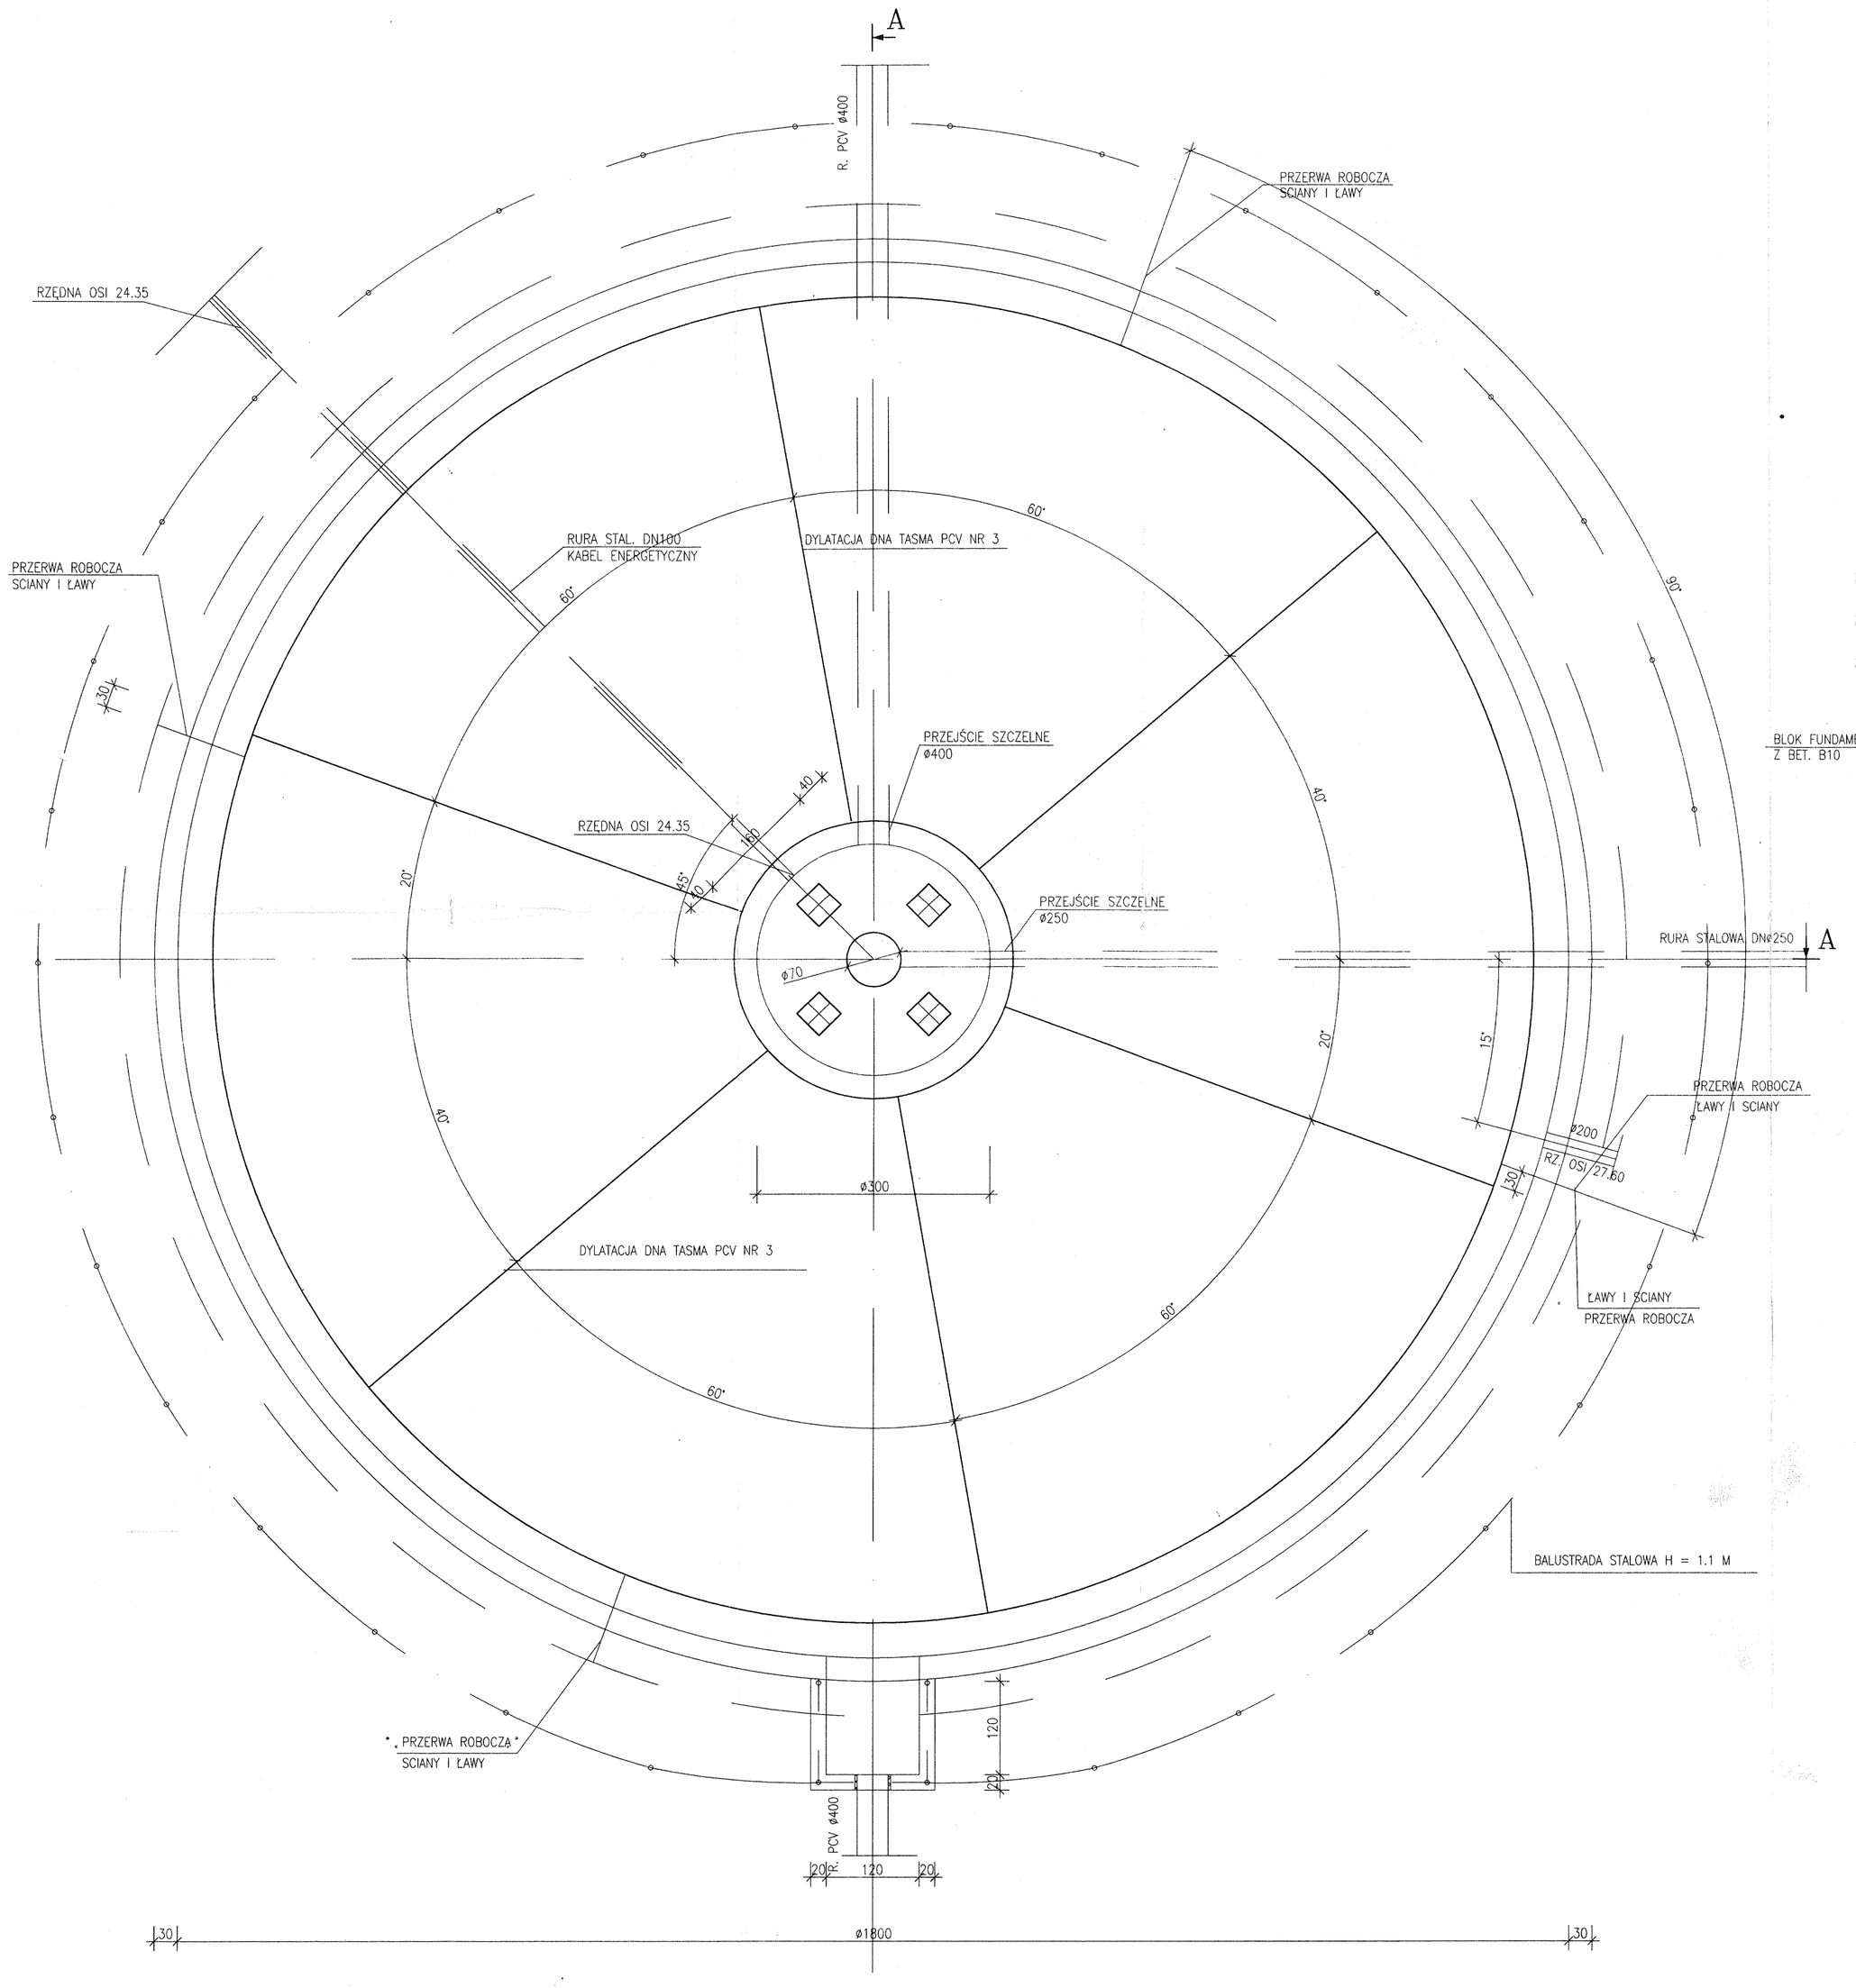

PRZEKRÓJ A–A 1:50

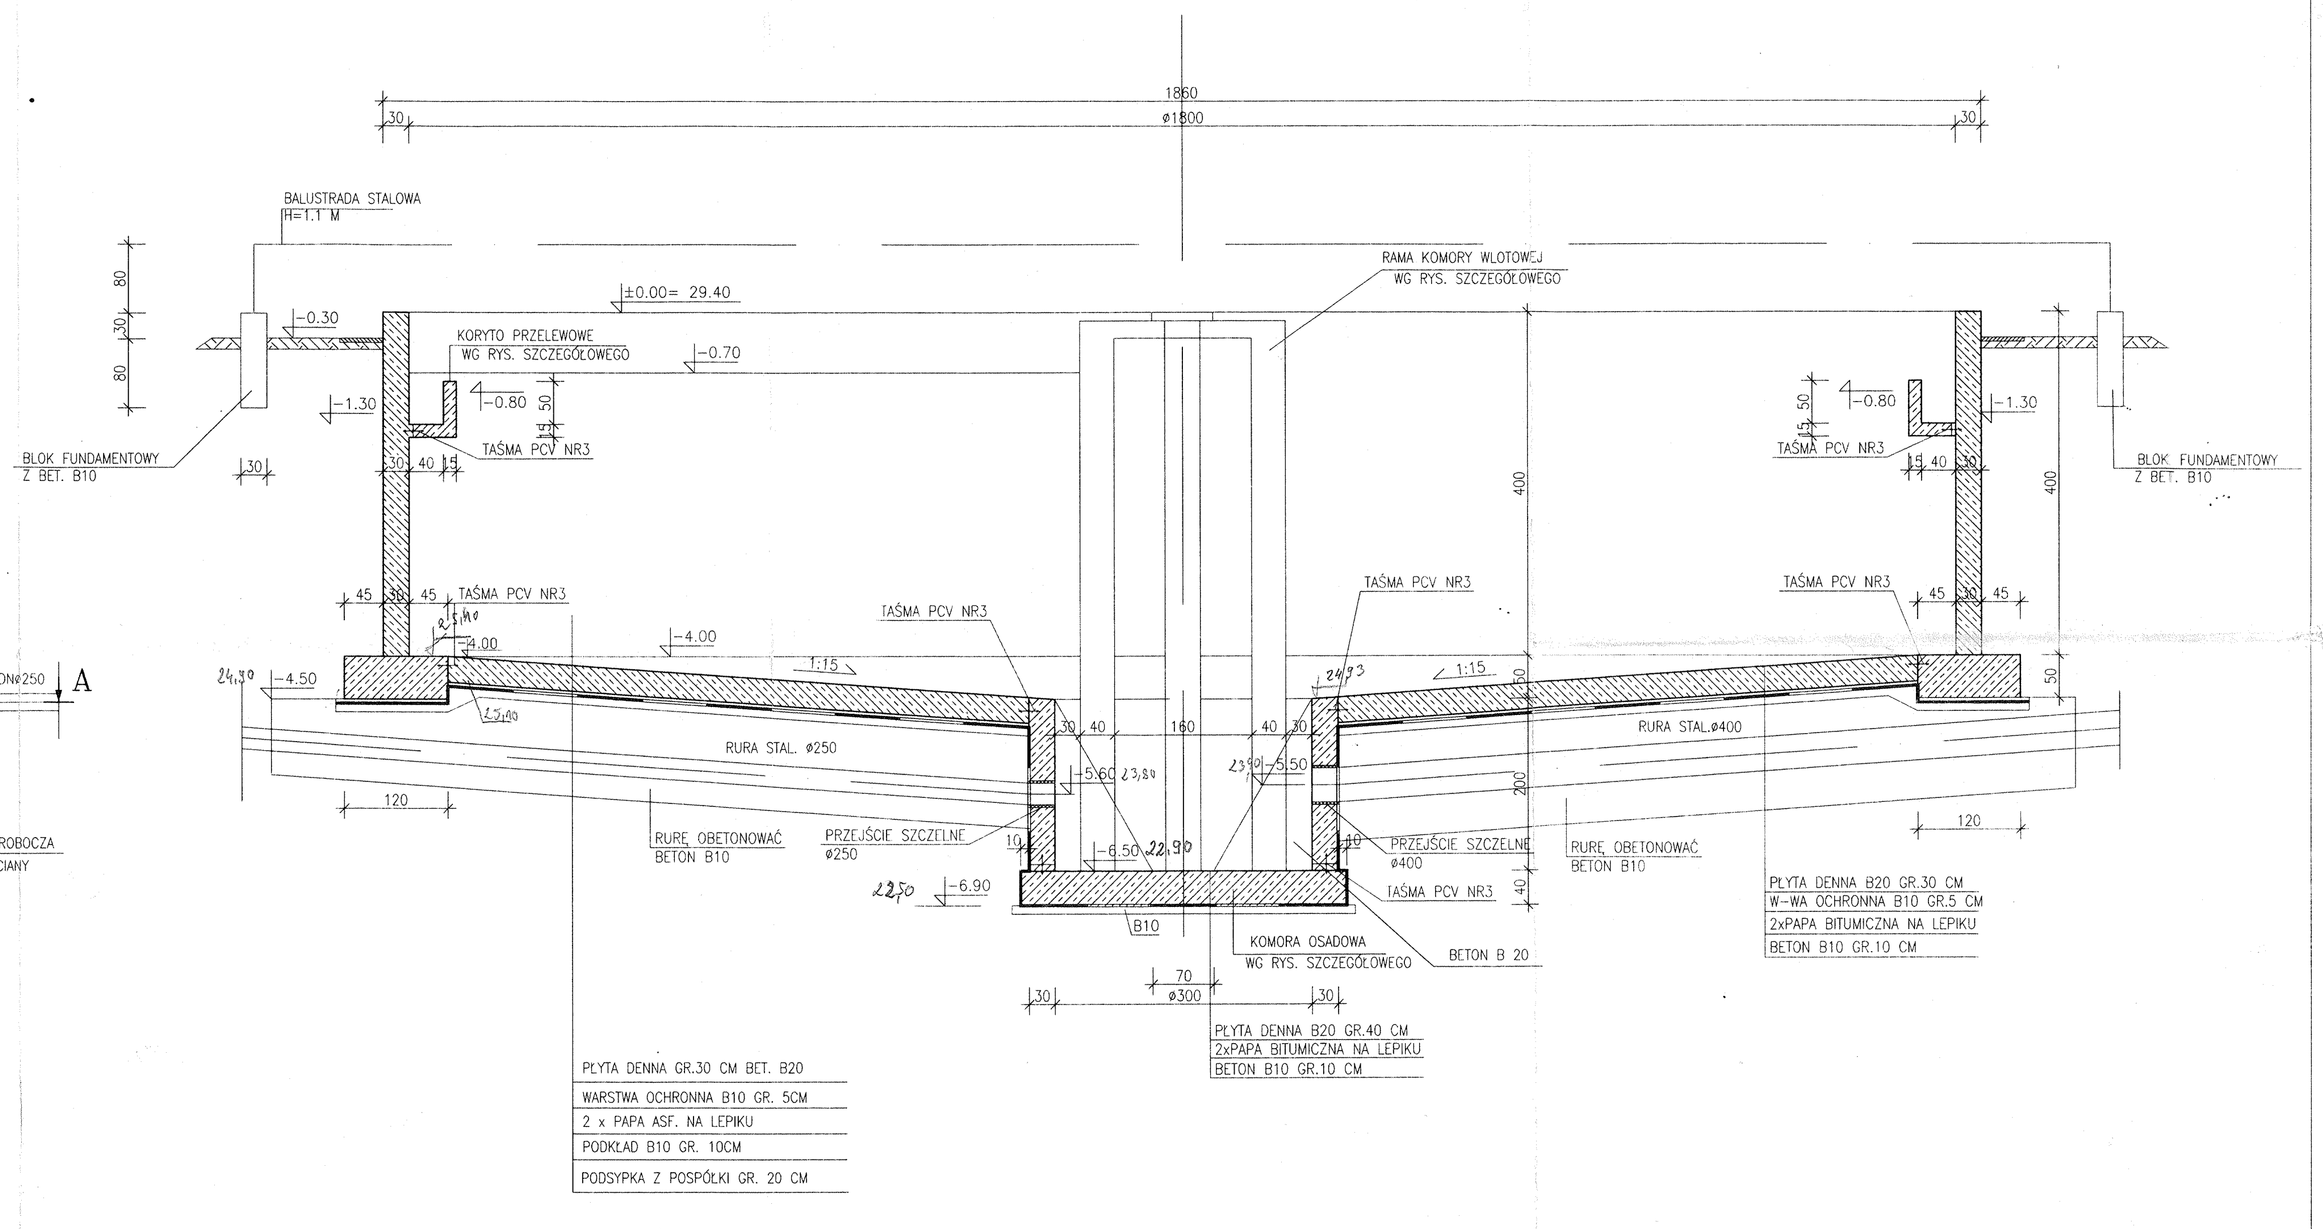

UWAGA: 1. PRZEJSCIA RUROCIAGÓW PRZEZ SCIANY ZBIORNIKA WYKONAĆ JAKO SZCZELNE TYP P.T.

Zaopiniowano pod względem wymagań higienicznych i zdrowotnych bez zastrzeżeń ~~(z następującymi:)~~
Data 20.02.98 Lp. 798
inż. Kazimiera Kowalska
RZECZOZNAWCA
DS. SANITARNO-HIGIENICZNYCH
upr. GIS W 80/91 (ograniczone)
Al. Powstańców Wlkp. 79D/9
64-920 Piła tel. (067) 122628

RZECZOZNAWCA
ds. ZABEZPIECZEŃ PRZECIWPOŻAROWYCH
mł. bryg. mgr inż. Mirosław Opaliuch
nr upr. 338/86
Zgodność projektu z wymaganiami ochrony przeciwpożarowej stwierdzam bez uwag
Z uwagami
Piła, dn. 98.02.10

Zaopiniowano pod względem bhp oraz wymaganiami ergonomii:
1) projekt bezzastrzeżeń uwagi
2) bez zastrzeżeń
3) ~~z zastrzeżeniami wymienionymi w załączonej opinii~~
Inż. FRANCISZEK PESZA
Specjalista ds. bhp
Państwowej Inspekcji Pracy
w Pile ul. Kasztelańska 14/15
tel. 212 42 18
Lp. opinii 5/98
Data 20.02.98
podpis

PIOŚ EKOKLAR sp. z o.o.	ul.Wojska Polskiego 43, 64-920 PIŁA, tel. 0-67/212-69-41 ul.Witosa 5, 64-920 PIŁA, tel. 0-67/213-03-09		
Inwestor:	Zarząd Gminy Kołbaskowo		
Inwestycja:	OCZYSZCZALNIA ŚCIEKÓW W PRZECŁAWIU		
Obiekt:	OSADNIK WTÓRNY (OWR)		
Temat rysunku:	RZUT POZIOMY, PRZEKRÓJ A–A		
Projektował: inż. M.ZYGMUNT upr.bud. UAM-8345/996/86	Opracował: mgr inż. S.SIKORA	Sprawdził: mgr inż. D.LECHNIK upr.bud. GP-7342/185/94	
Data: listopad 1998	Stadium: PW	Branża: BUDOWLANA	Skala: 1:50
			Nr rysunku: 2